1/1000 ÖLÇEKLİ GEÇİT MAHALLESİ 6343 ADA UYGULAMA İMAR PLANI 2 GEÇİT MAHALLESİ 11534 ADA ~~1~~ PARSELE İLİŞKİN PLAN DEĞİŞİKLİĞİ

TRENETA Turizm Planlama A.Ş.

H21B24C2B	H21B25D1A

ÖLÇEK: 1/1000

Katip Üye
Hakan KÖPRÜLÜOĞULLARI

Katip Üye
Zeynep KURT

Plan İşlem Numarası
UİP - 16957822

Osmangazi Belediye Meclisi'nin 11.05.2022 tarih ve 294 sayılı kararı ile uygun görülmüştür.

Mustafa DÜNDAR
Belediye Başkanı

Bursa Büyükşehir Belediye Meclisi'nin 13.06.2024 tarih ve 755 sayılı kararı ile onaylanmıştır.

Alinur AKTAŞ
Büyükşehir Belediye Başkanı

DEĞİŞTİRİLERİK UYGUN BULUNDU

KUZEY
GÜNEY
ÖLÇEK 1/1000

GÖSTERİM

PLAN DEĞİŞİKLİĞİ ONAMA SINIRI

İLKOKUL VE ORTAOKUL ALANI

PLAN NOTU:
GEÇİT MAHALLESİ 11534 ADA ~~1~~ 2 PARSELDE ÇEKME MESAFELERİ ARANMAYACAKTIR.

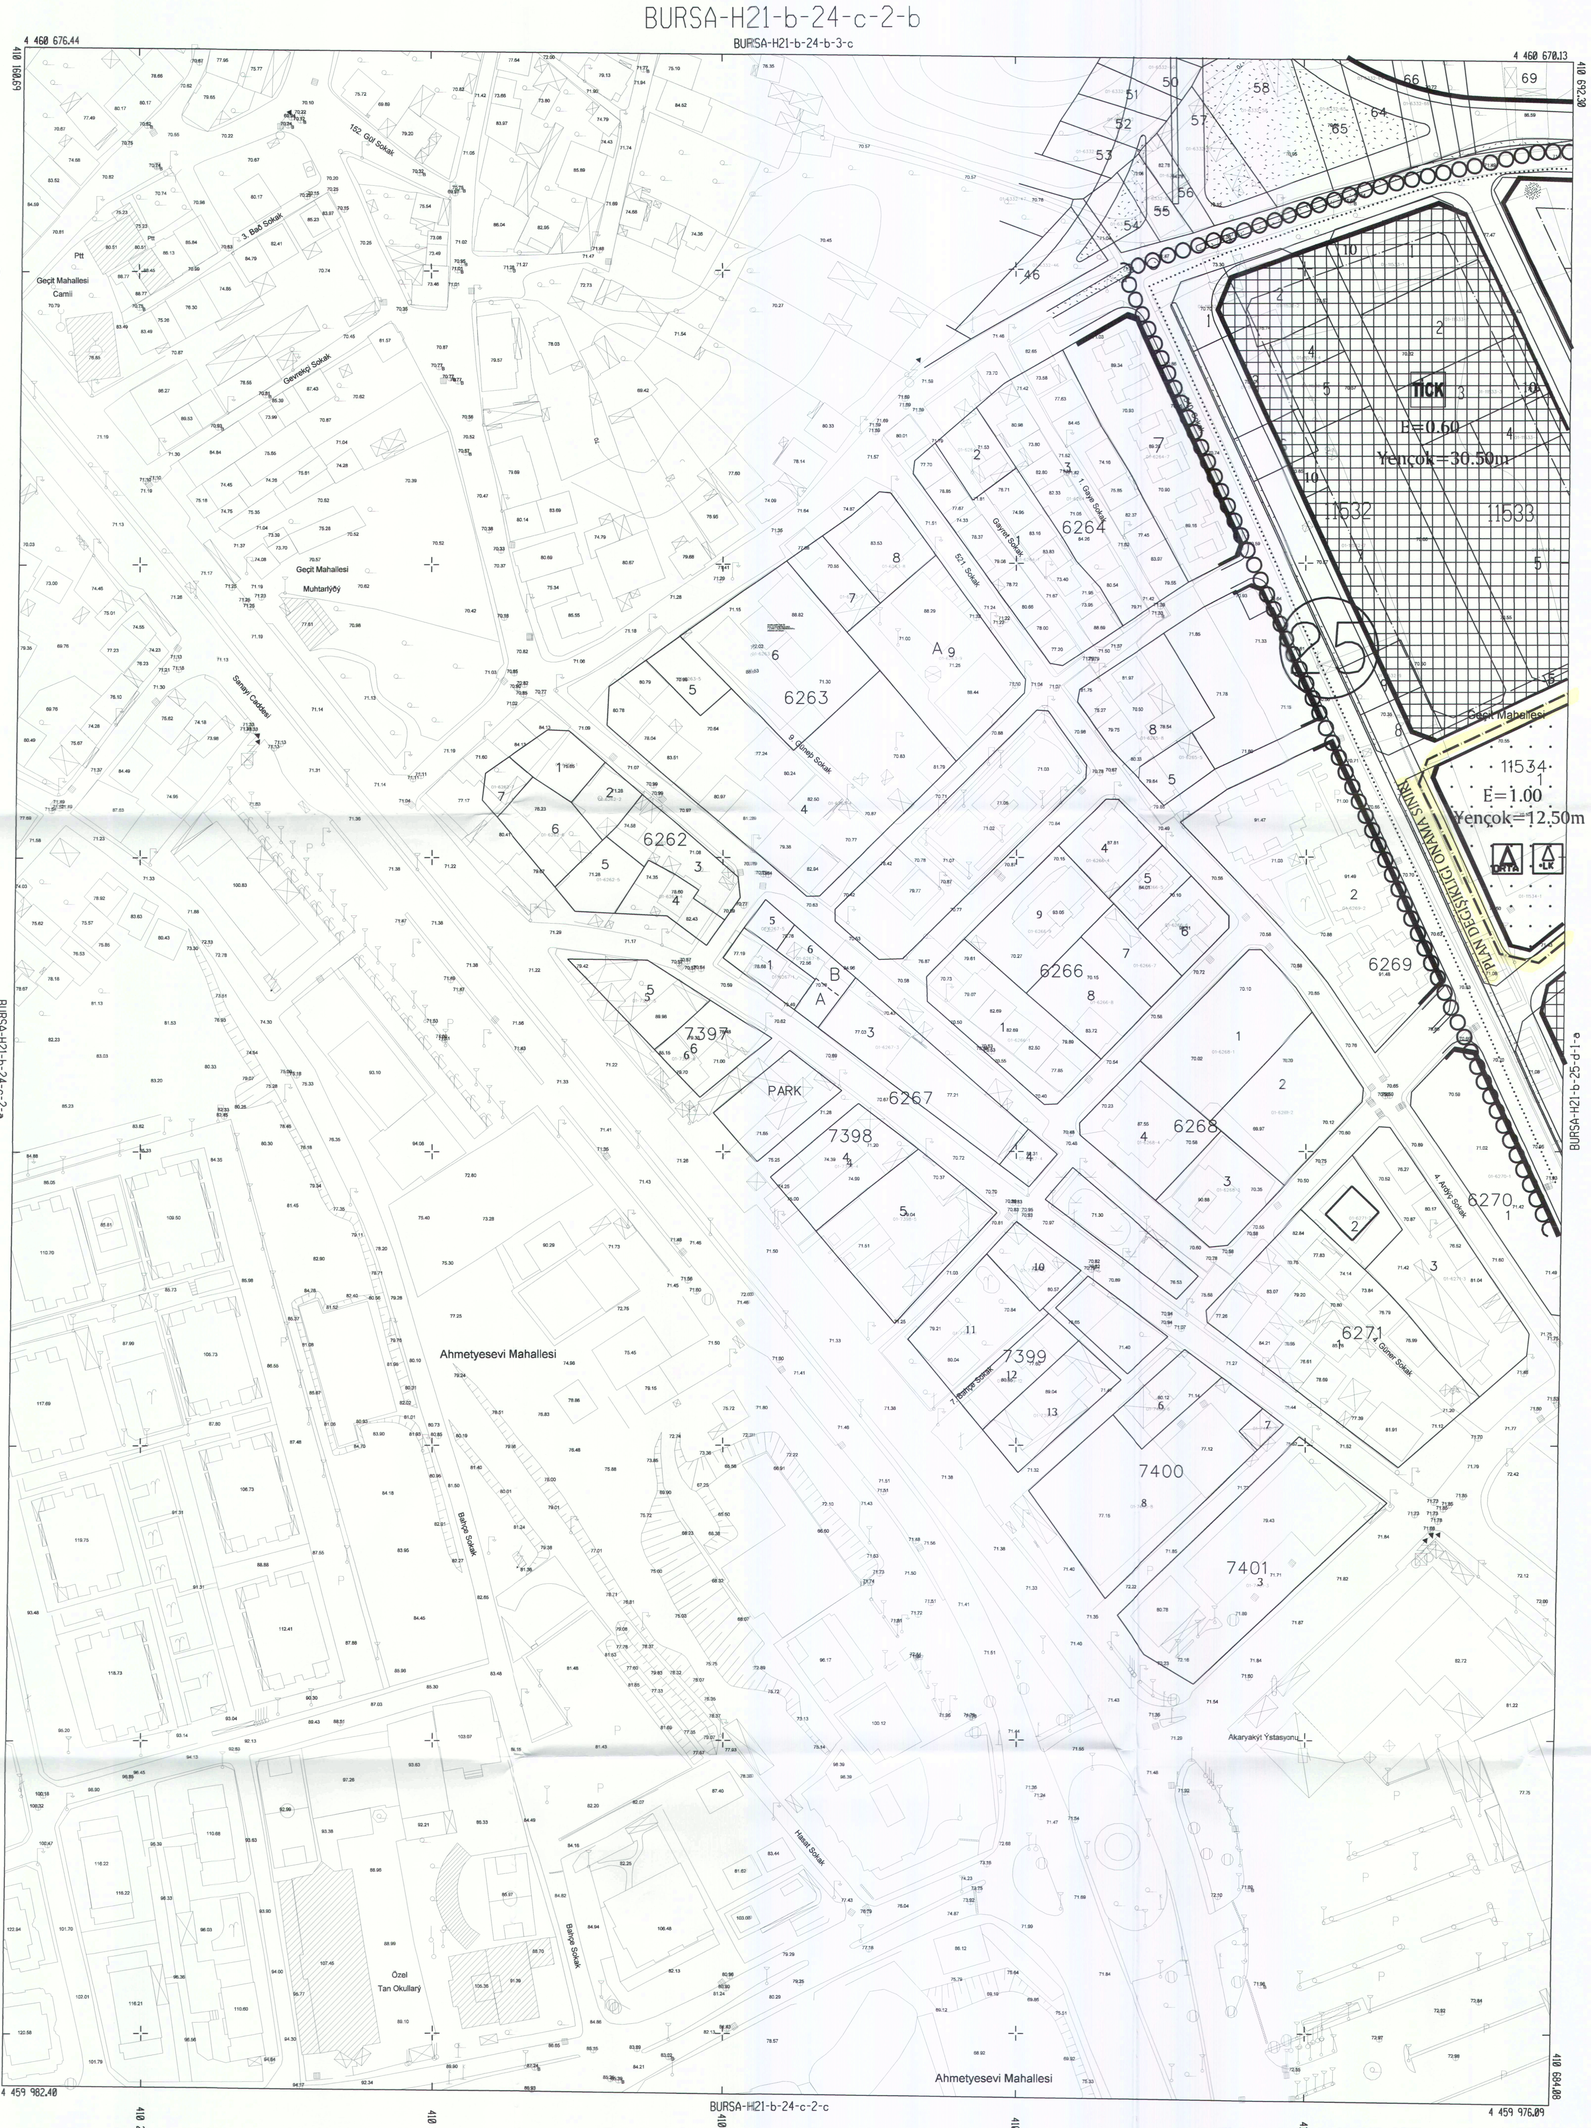

BURSA-H21-b-24-c

.Eğik1 2016 tarihli 10 cm yer çnekleme aralıklı sayısal kamera görüntülerinden,2018 yılı Temmuz ayında yapılan bütünleme ve Ağustos 2018 yılında yapılan bütünleme tespitlerinden üretilmiştir.

.Eş Yükseklik eğrileri arası 1m.'dir.

.Yapılar sokak izgileri ile gösterilmiştir.

.ITRF96 Koordinat sisteminde 2005.0 Epoçunda üretilmiştir,ağ ağdaki dönüşüm parametreleri kullanılarak Datum ED50 ye dönüştürülmüştür.

.Pafta bölümlemesi ED50 datumunda düzenlenmiştir.

DÖNÜŞÜM:

ITRF 96' dan ED-50' ye Dönüşüm şöyle:
(Molodensky Kısaltılmış Parametreleri)
YED 50 = aş + b * İtrf - b X itrf
a= 1.00000297
b= -0.00000074
cx= 167.04018
cy= 37.18573
mB= 0.106

Mescioğlu Mühn. Müş. A.Ş.
Fotomap Harita Dan.Çn.Ş. A.Ş.

1:1000

Büyükşehir Belediye Başkanlığına 2018 tarihine onaylı hali hazır paftasının aslının aynıdır.
Ayşe ÜNER
Şehir Plancısı

ONAY
__/__/__

Büyükşehir Yüklenik Haritacılık ve Harita Bilgileri Üretim Yönetmeliğine uygun olarak fotogrametrik yöntemle üretilen bu haritanın yapımında:

YÜKLENİCİ FİRMA
Ayhan Faruk MESCİ
Proje Müdür

KONTROL
Sibel AKKAR
Kontrol Müh.

İNCELEME
Murat KARAOĞLU
Harita ve Kam. İb.Md.V.

Mehmet Sait AYIK
Emlak ve İstimlak Daire Başkanı

Alınur AKTAŞ
Büyükşehir Belediye Başkanı

Güngör GÜLEN
BUSKİ Genel Müd.